



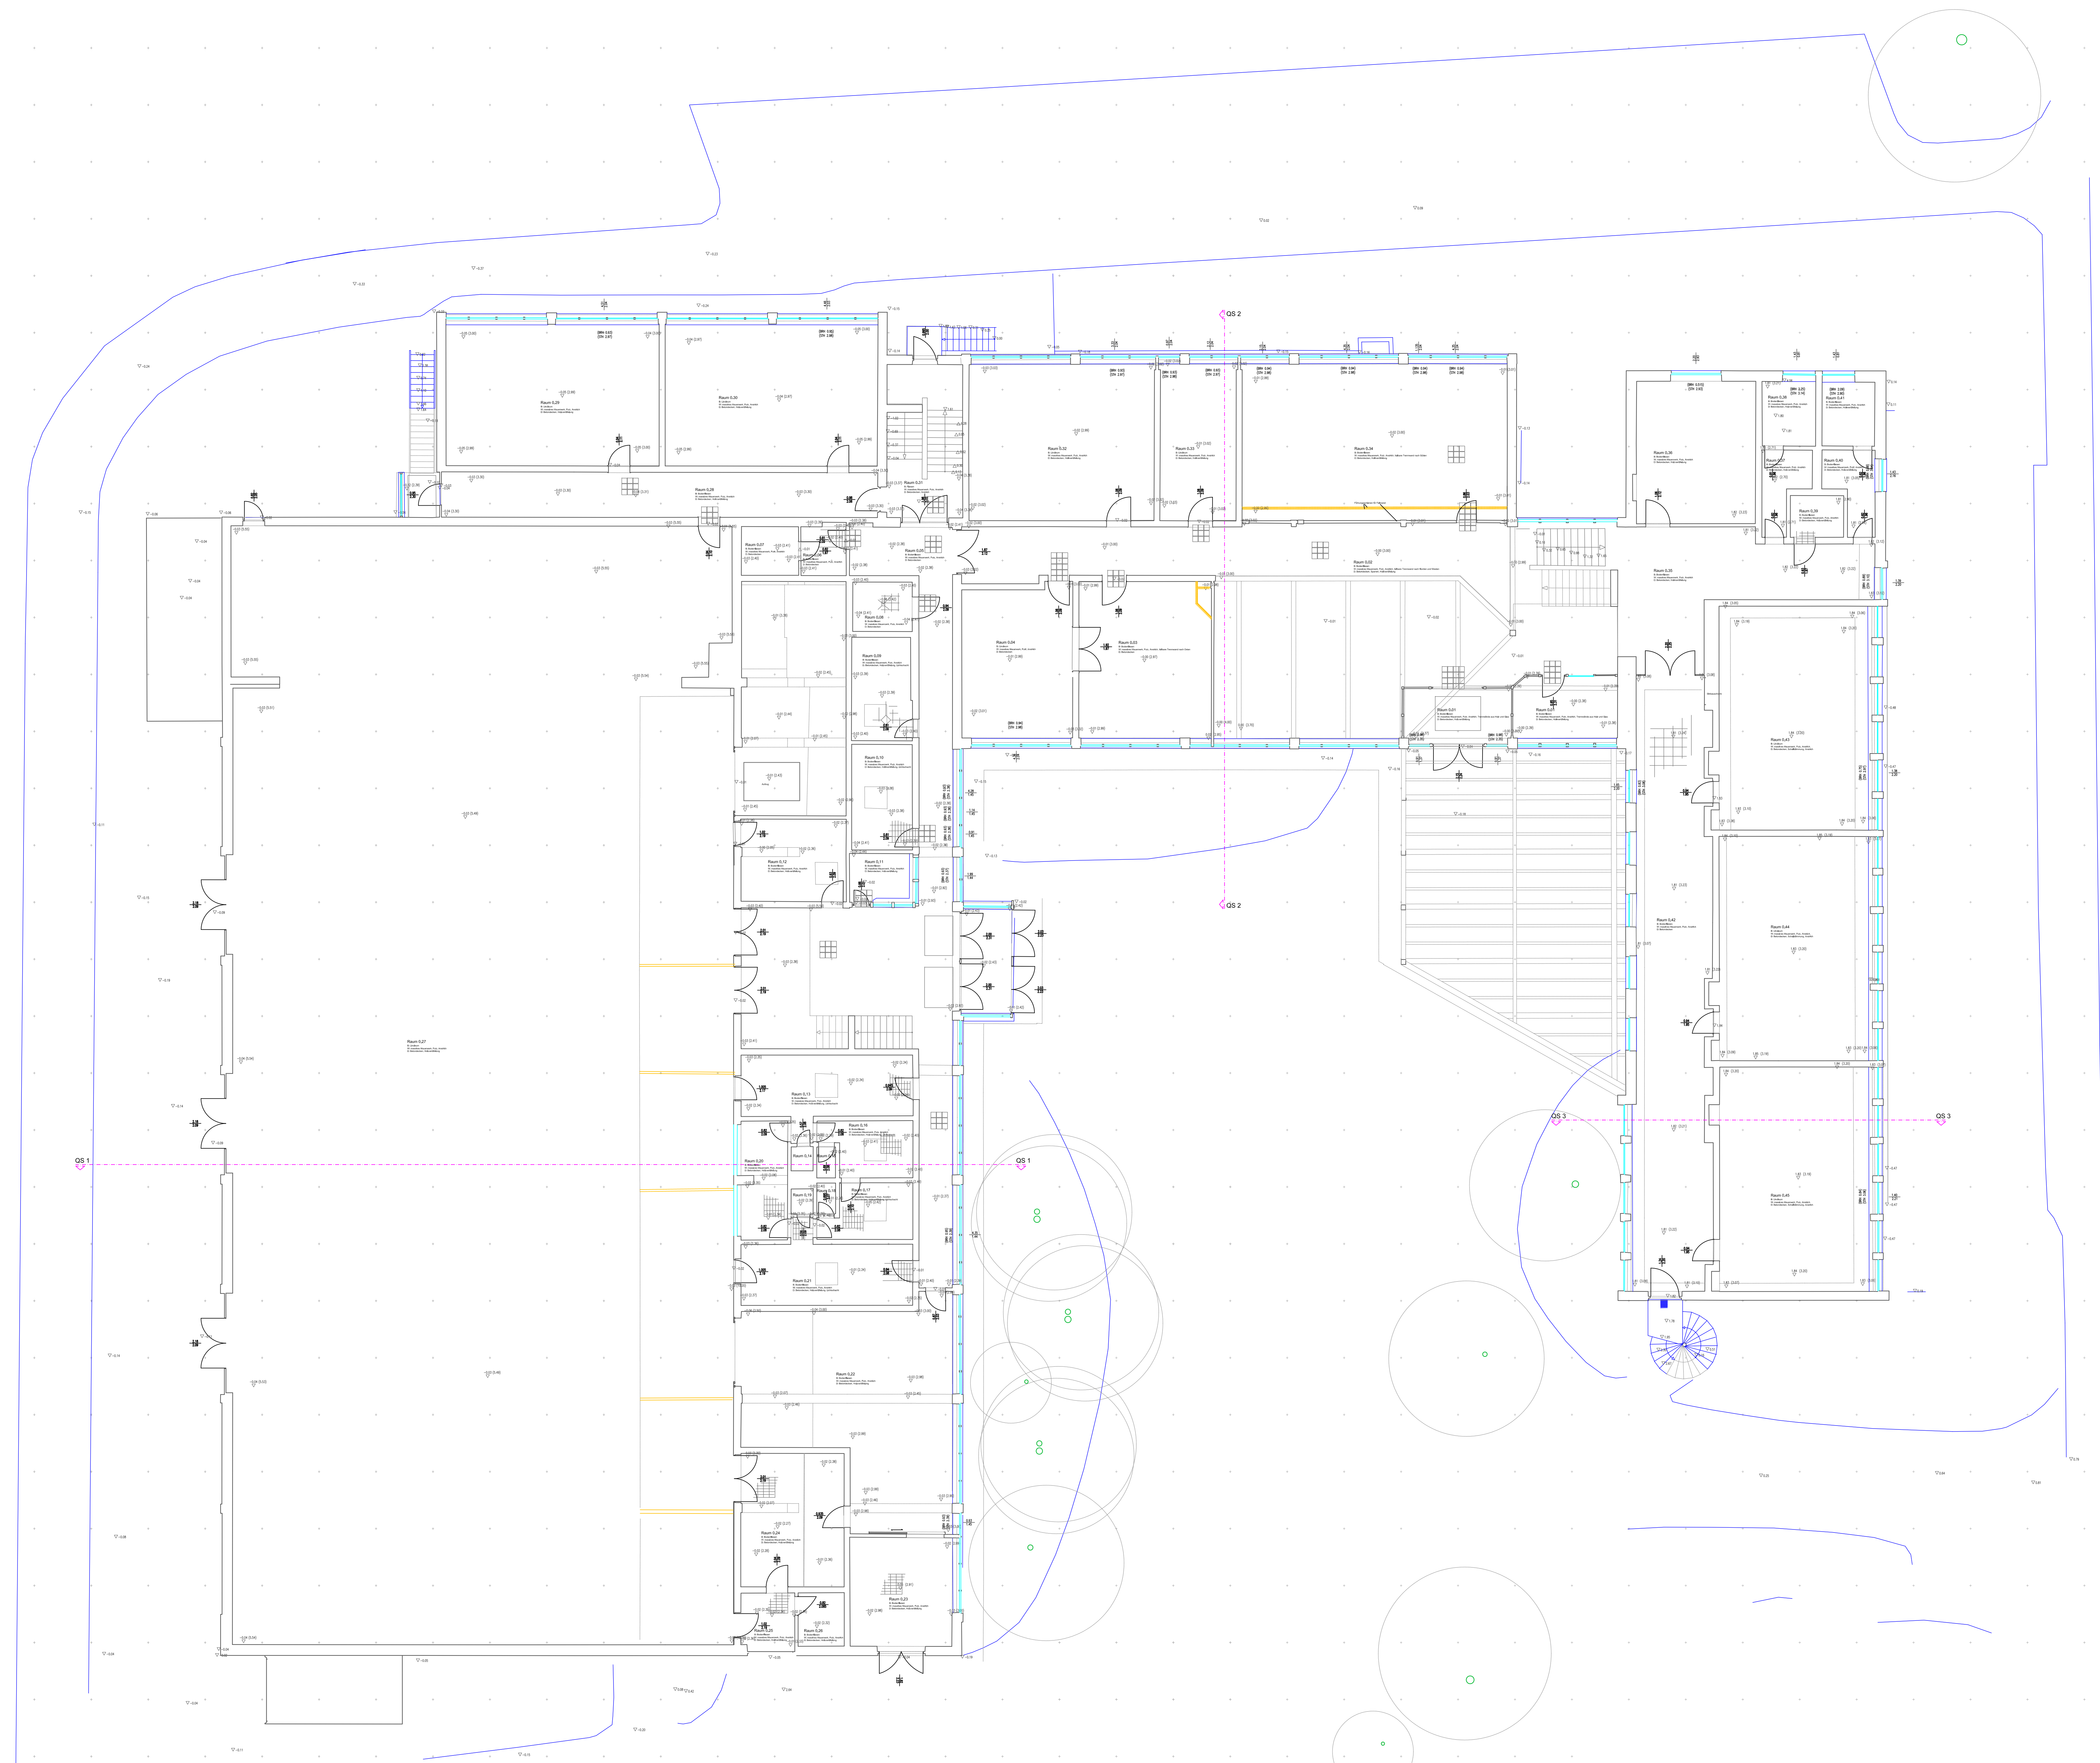

VORABZUG

BESTANDSPLAN

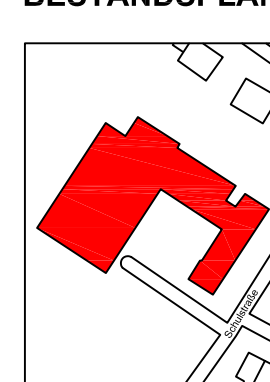



Objekt Schul- und Mehrzweck-
hallenkomplex Pyrbaum
Ort Pyrbaum
Bauherr Markt Pyrbaum


Grundriss EG

Bearbeiter Dr. Nicole Röhrig
memvier

Dipl.-Ing. (FH) Bernd Mann M.A.


Planstand 29.11.2017

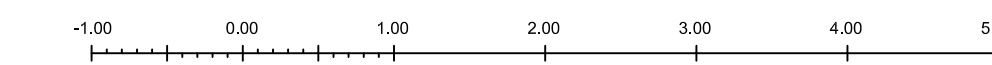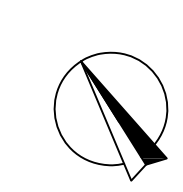

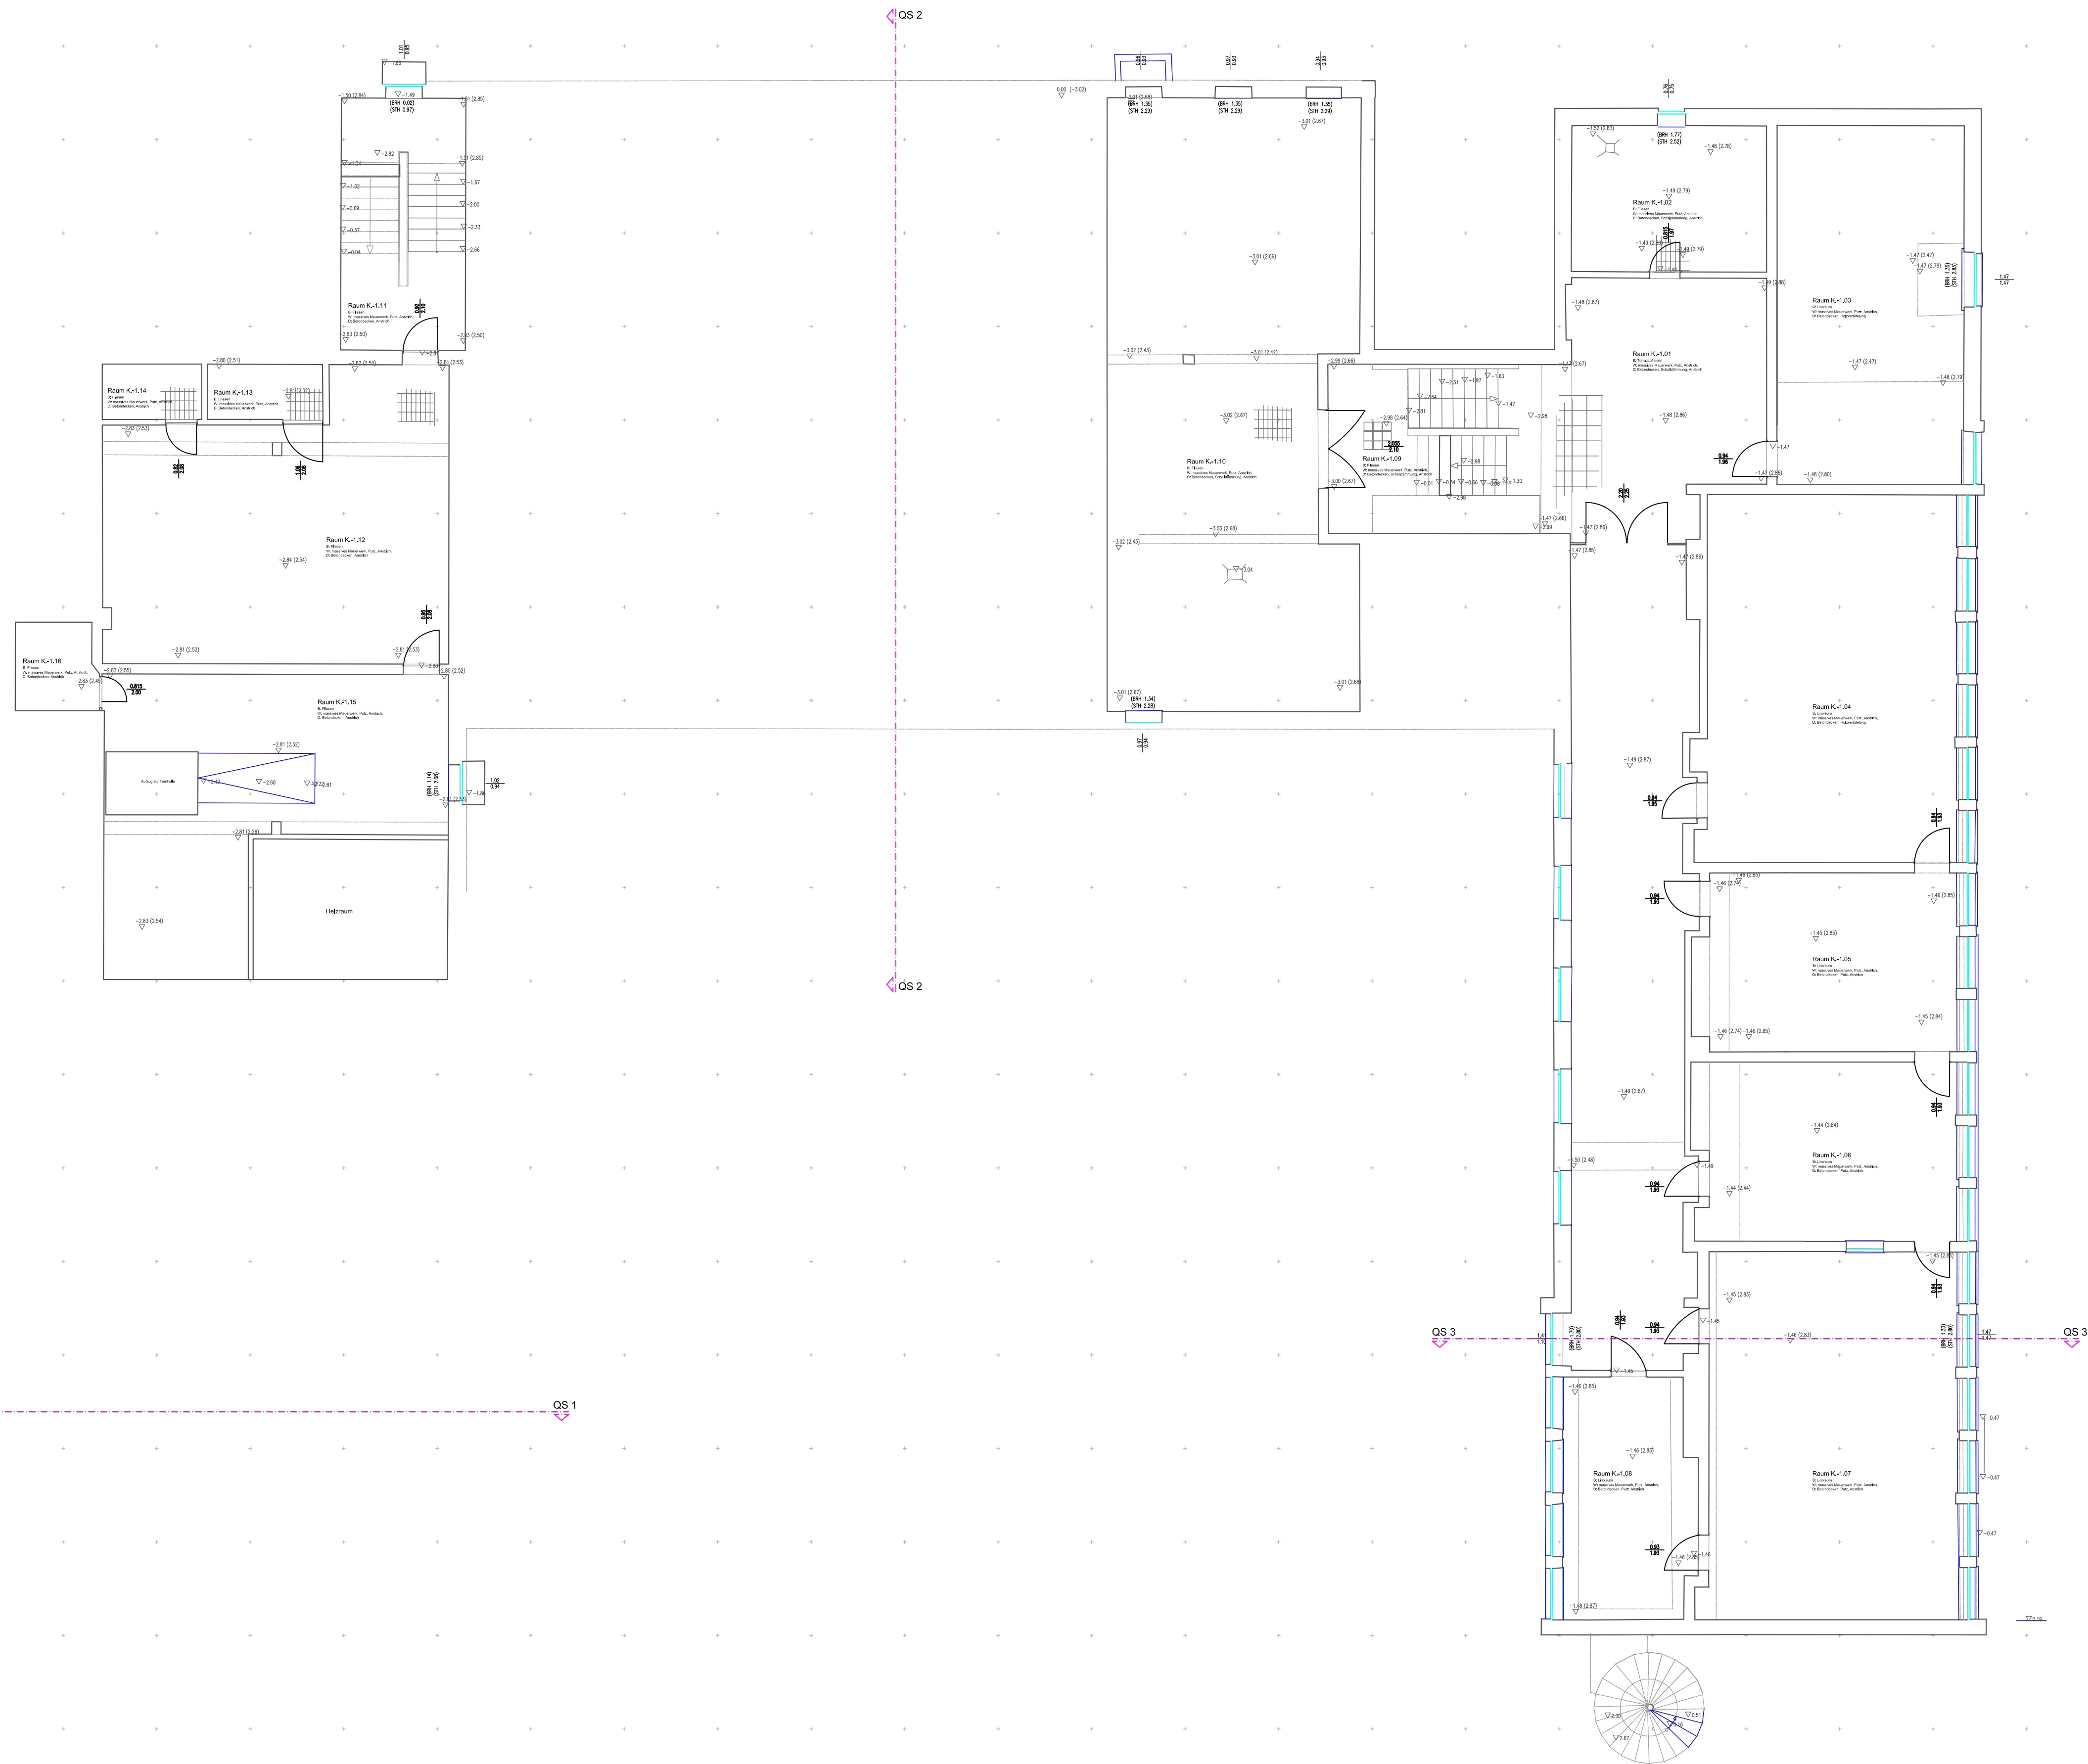

VORABZUG

BESTANDSPLAN

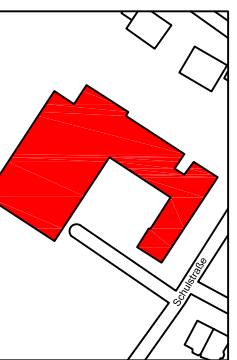

Objekt **Schul- und Mehrzweckhallenkomplex Pyrbaum**

Ort Schulstraße 10, 90602 Pyrbaum

Bauherr Markt Pyrbaum

Grundriss **kg**

Maßstab 1:100 (Aufmaß vor Ort 1:50)

Bearbeiter Dr. Nicole Röring

memvier | denkmalpflege & bauforschung |

Mommelsdorfer Str. 4, 96052 Bamberg

Tel.: 0951-64312, Fax: 0951-9328028

Dipl.-Ing. (FH) Bernd Marr M.A.

Dr.-Ing. habil. Nicole Röring

Planstand 29.11.2017

